



A	B	C	D	E	F	G	H	J	K
---	---	---	---	---	---	---	---	---	---

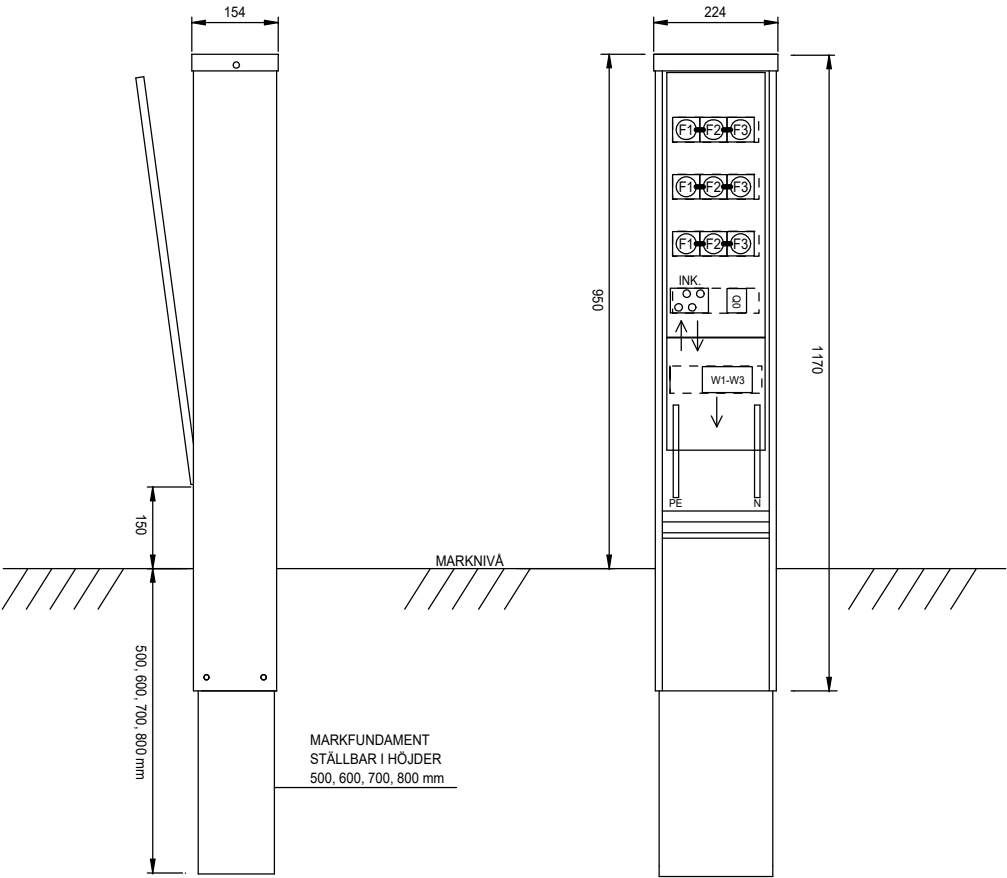

RELATIONSHANDLING 2017-09-08				Markskåp E-KF 50.03 63A/TN-C-S/IP34D Frontlayout		ENSTO SWEDEN AB Västberga Allé 5 126 30 Hägersten Telefon: 08 - 556 309 00 Stitec: 0371 - 565 000	DATUM	2016-10-10	BLAD	1
REV	DATUM	REV	DATUM				KONSTRUKTÖR	JT	NÄSTA BLAD	2
PM1	2017-09-06						RITNINGSNUMMER		0738334	ANTAL

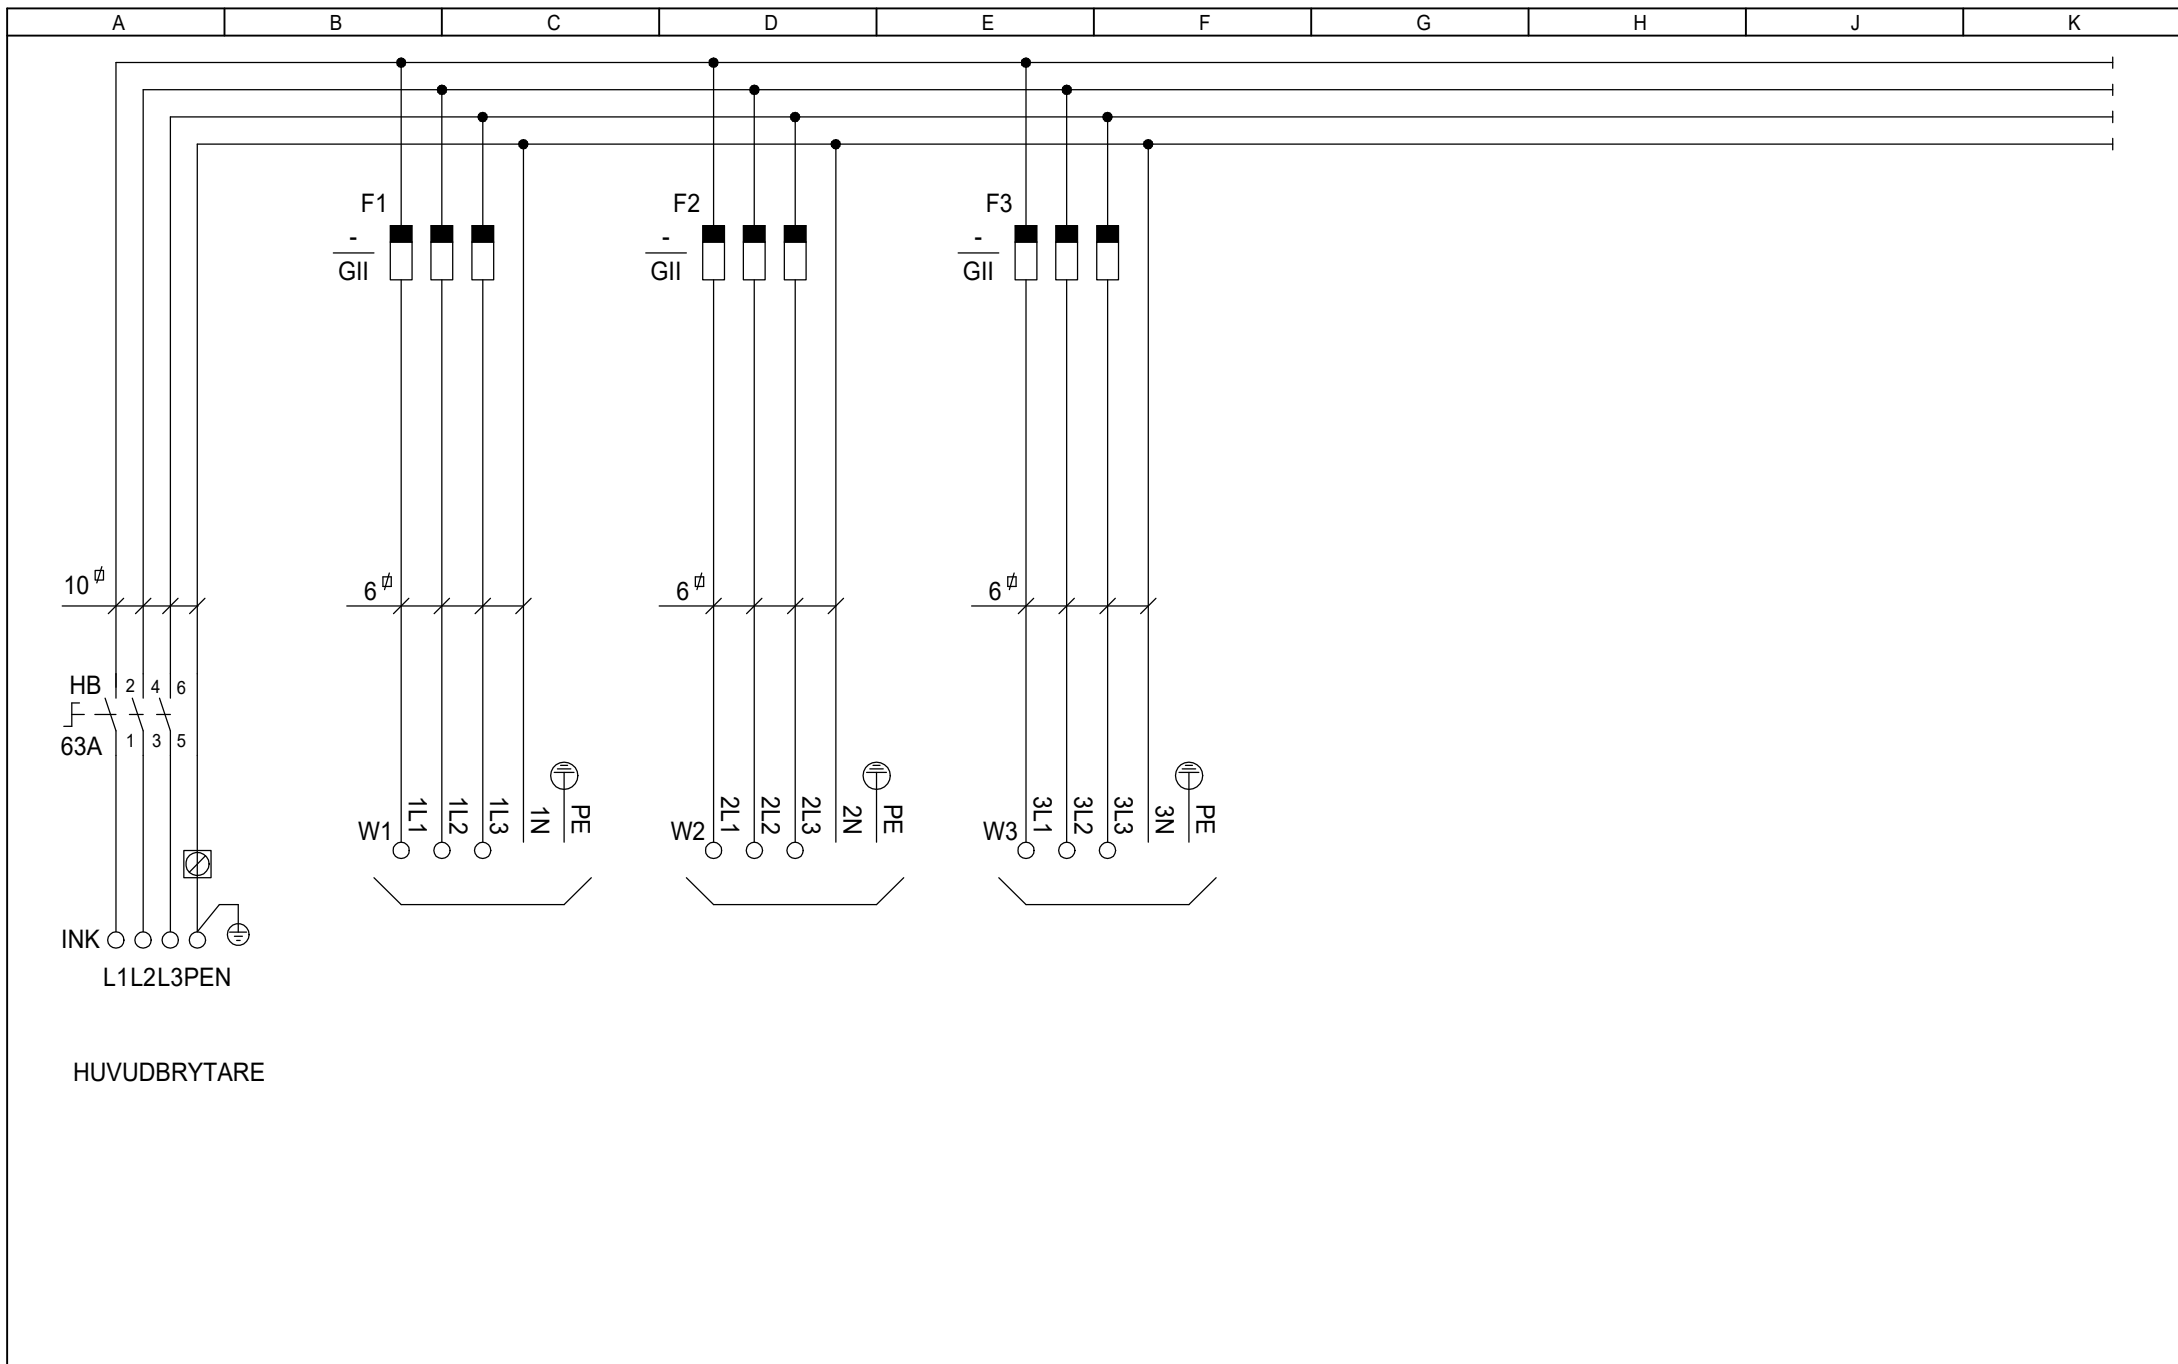

RELATIONSHANDLING 2017-09-08				Markskåp E-KF 50.03 63A/TN-C-S/IP34D Kretsschema		ENSTO SWEDEN AB Västberga Allé 5 126 30 Hägersten Telefon: 08 - 556 309 00 Stitec: 0371 - 565 000	DATUM	2016-10-10	BLAD	2	
REV	DATUM	REV	DATUM				KONSTRUKTÖR	JT	NÄSTA BLAD	3	
PM1	2017-09-06						RITNINGSNUMMER	0738334		ANTAL	1


[illegible]

RELATIONSHANDLING 2017-09-08				Markskåp E-KF 50.03 63A/TN-C-S/IP34D Apparatlista	 ENSTO SWEDEN AB Västberga Allé 5 126 30 Hägersten Telefon: 08 - 556 309 00 Stitec: 0371 - 565 000	<table><tr><td>DATUM</td><td>2016-10-10</td><td>BLAD</td><td>3</td></tr><tr><td>KONSTRUKTÖR</td><td>JT</td><td>NÄSTA BLAD</td><td>4</td></tr><tr><td>RITNINGSNUMMER</td><td colspan="2">0738334</td><td>ANTAL</td><td>1</td></tr>
REV	DATUM	REV	DATUM																	
PM1	2017-09-06																			


ANVISNINGAR FÖR OMKOPPLING FRÅN INKOMMANDE
TN-C SYSTEM (4-LED) TILL INKOMMANDE TN-S SYSTEM (5-LED).

VID LEVERANS ÄR ENSTO GATUBELYSNINGSSKÅP KOPPLADE FÖR INKOMMANDE TN-C SYSTEM.
SCHEMORNA NEDAN VISAR HUR OMKOPPLING TILL INKOMMANDE TN-S SYSTEM SKER.

INKOMMANDE TN-C SYSTEM (4-LEDARE)

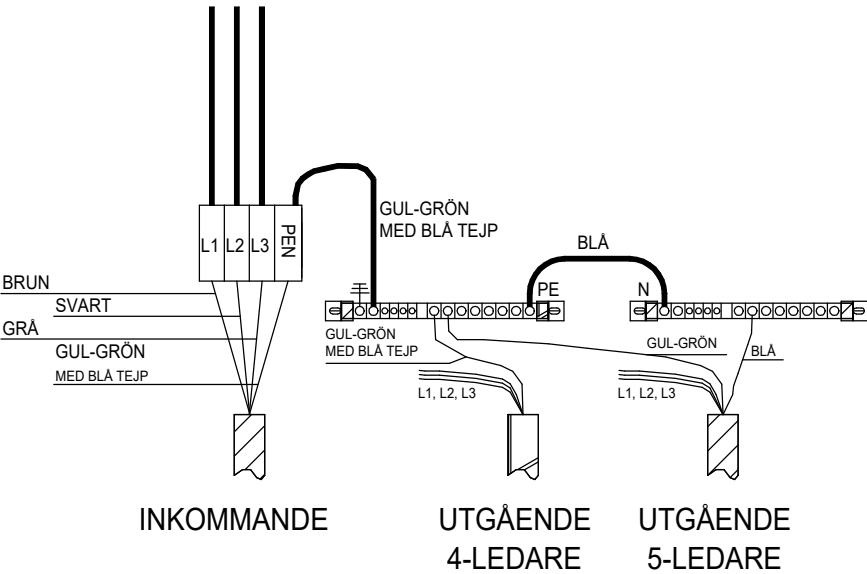


INKOMMANDE TN-S SYSTEM (5-LEDARE)

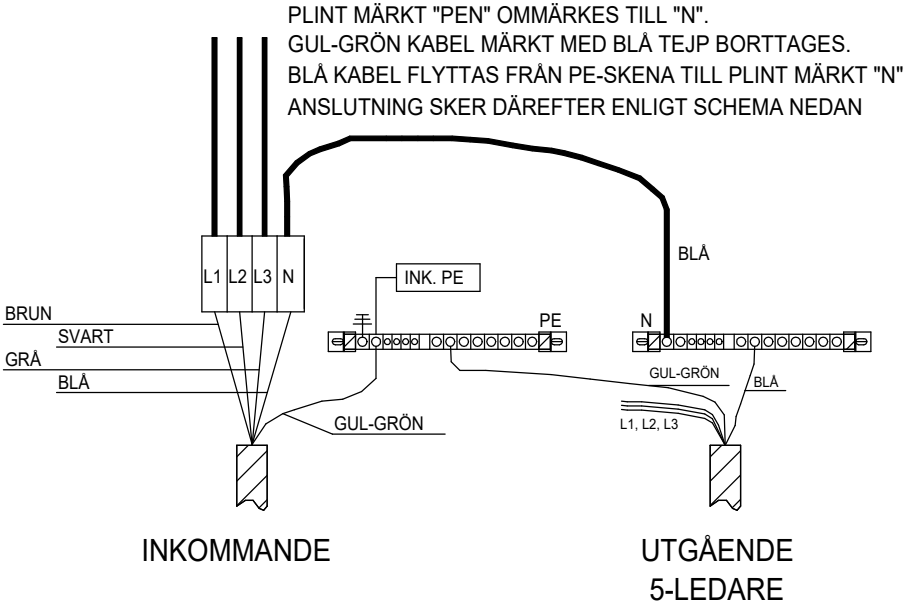

Nedgrävning

För att uppnå optimal livsläng skall området närmast skåpet fyllas med sand, så att vatten kan ledas bort. För att säkerställa en effektiv dränering och minsta möjliga markfukt rekommenderar vi minst 30 cm sand omkring skåpet samt inuti skåpet. På markfundamentets sida finns en dekal som anger rekommenderad marknivå.

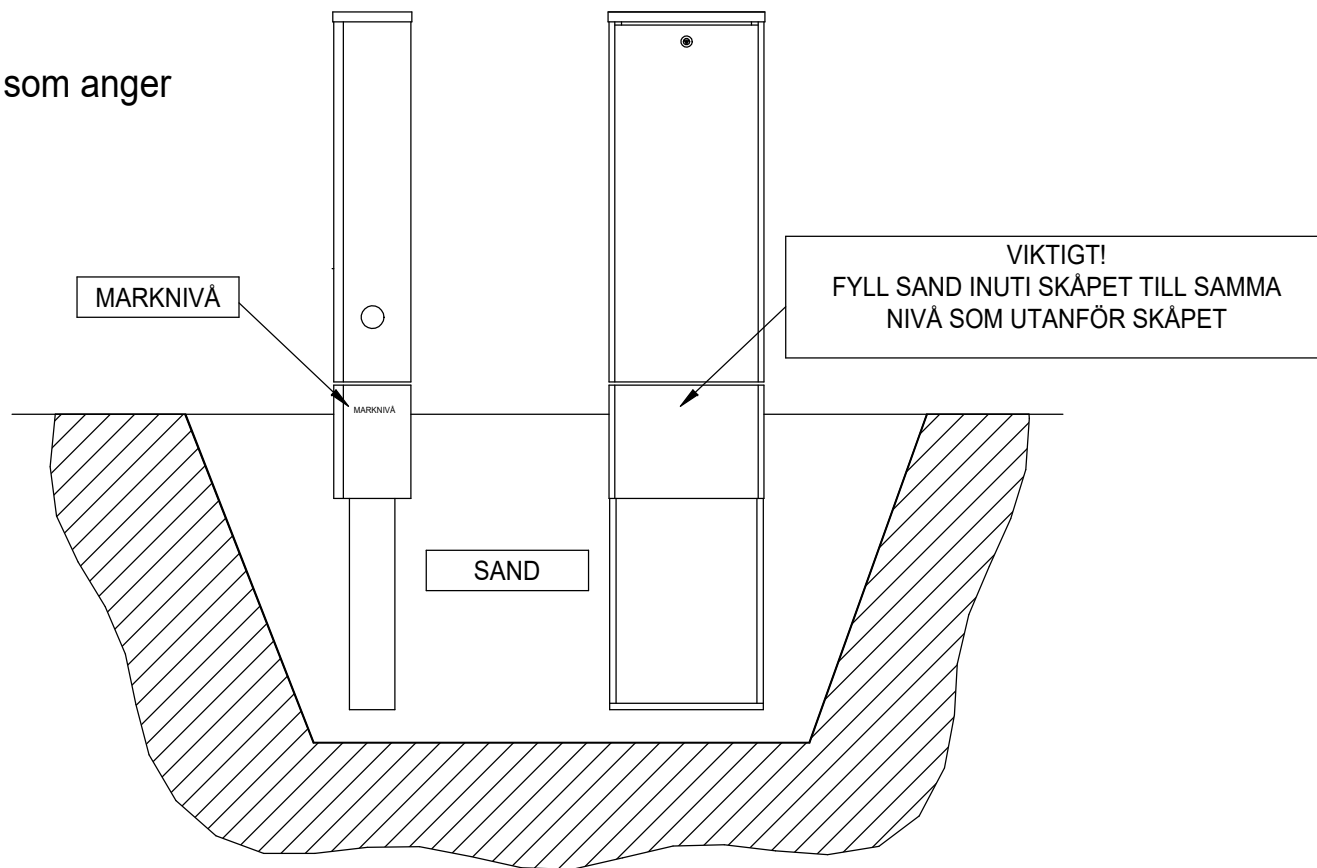

RELATIONSHANDLING 2017-09-08

Markskåp

E-KF 50.03

63A/TN-C-S/IP34D

Anvisningar



ENSTO SWEDEN AB
Västberga Allé 5
126 30 Hägersten
Telefon: 08 - 556 309 00
Stitec: 0371 - 565 000

DATUM	2016-10-10	BLAD	5
KONSTRUKTÖR	JT	NÄSTA BLAD	
RITNINGNUMMER	0738334	ANTAL	1